
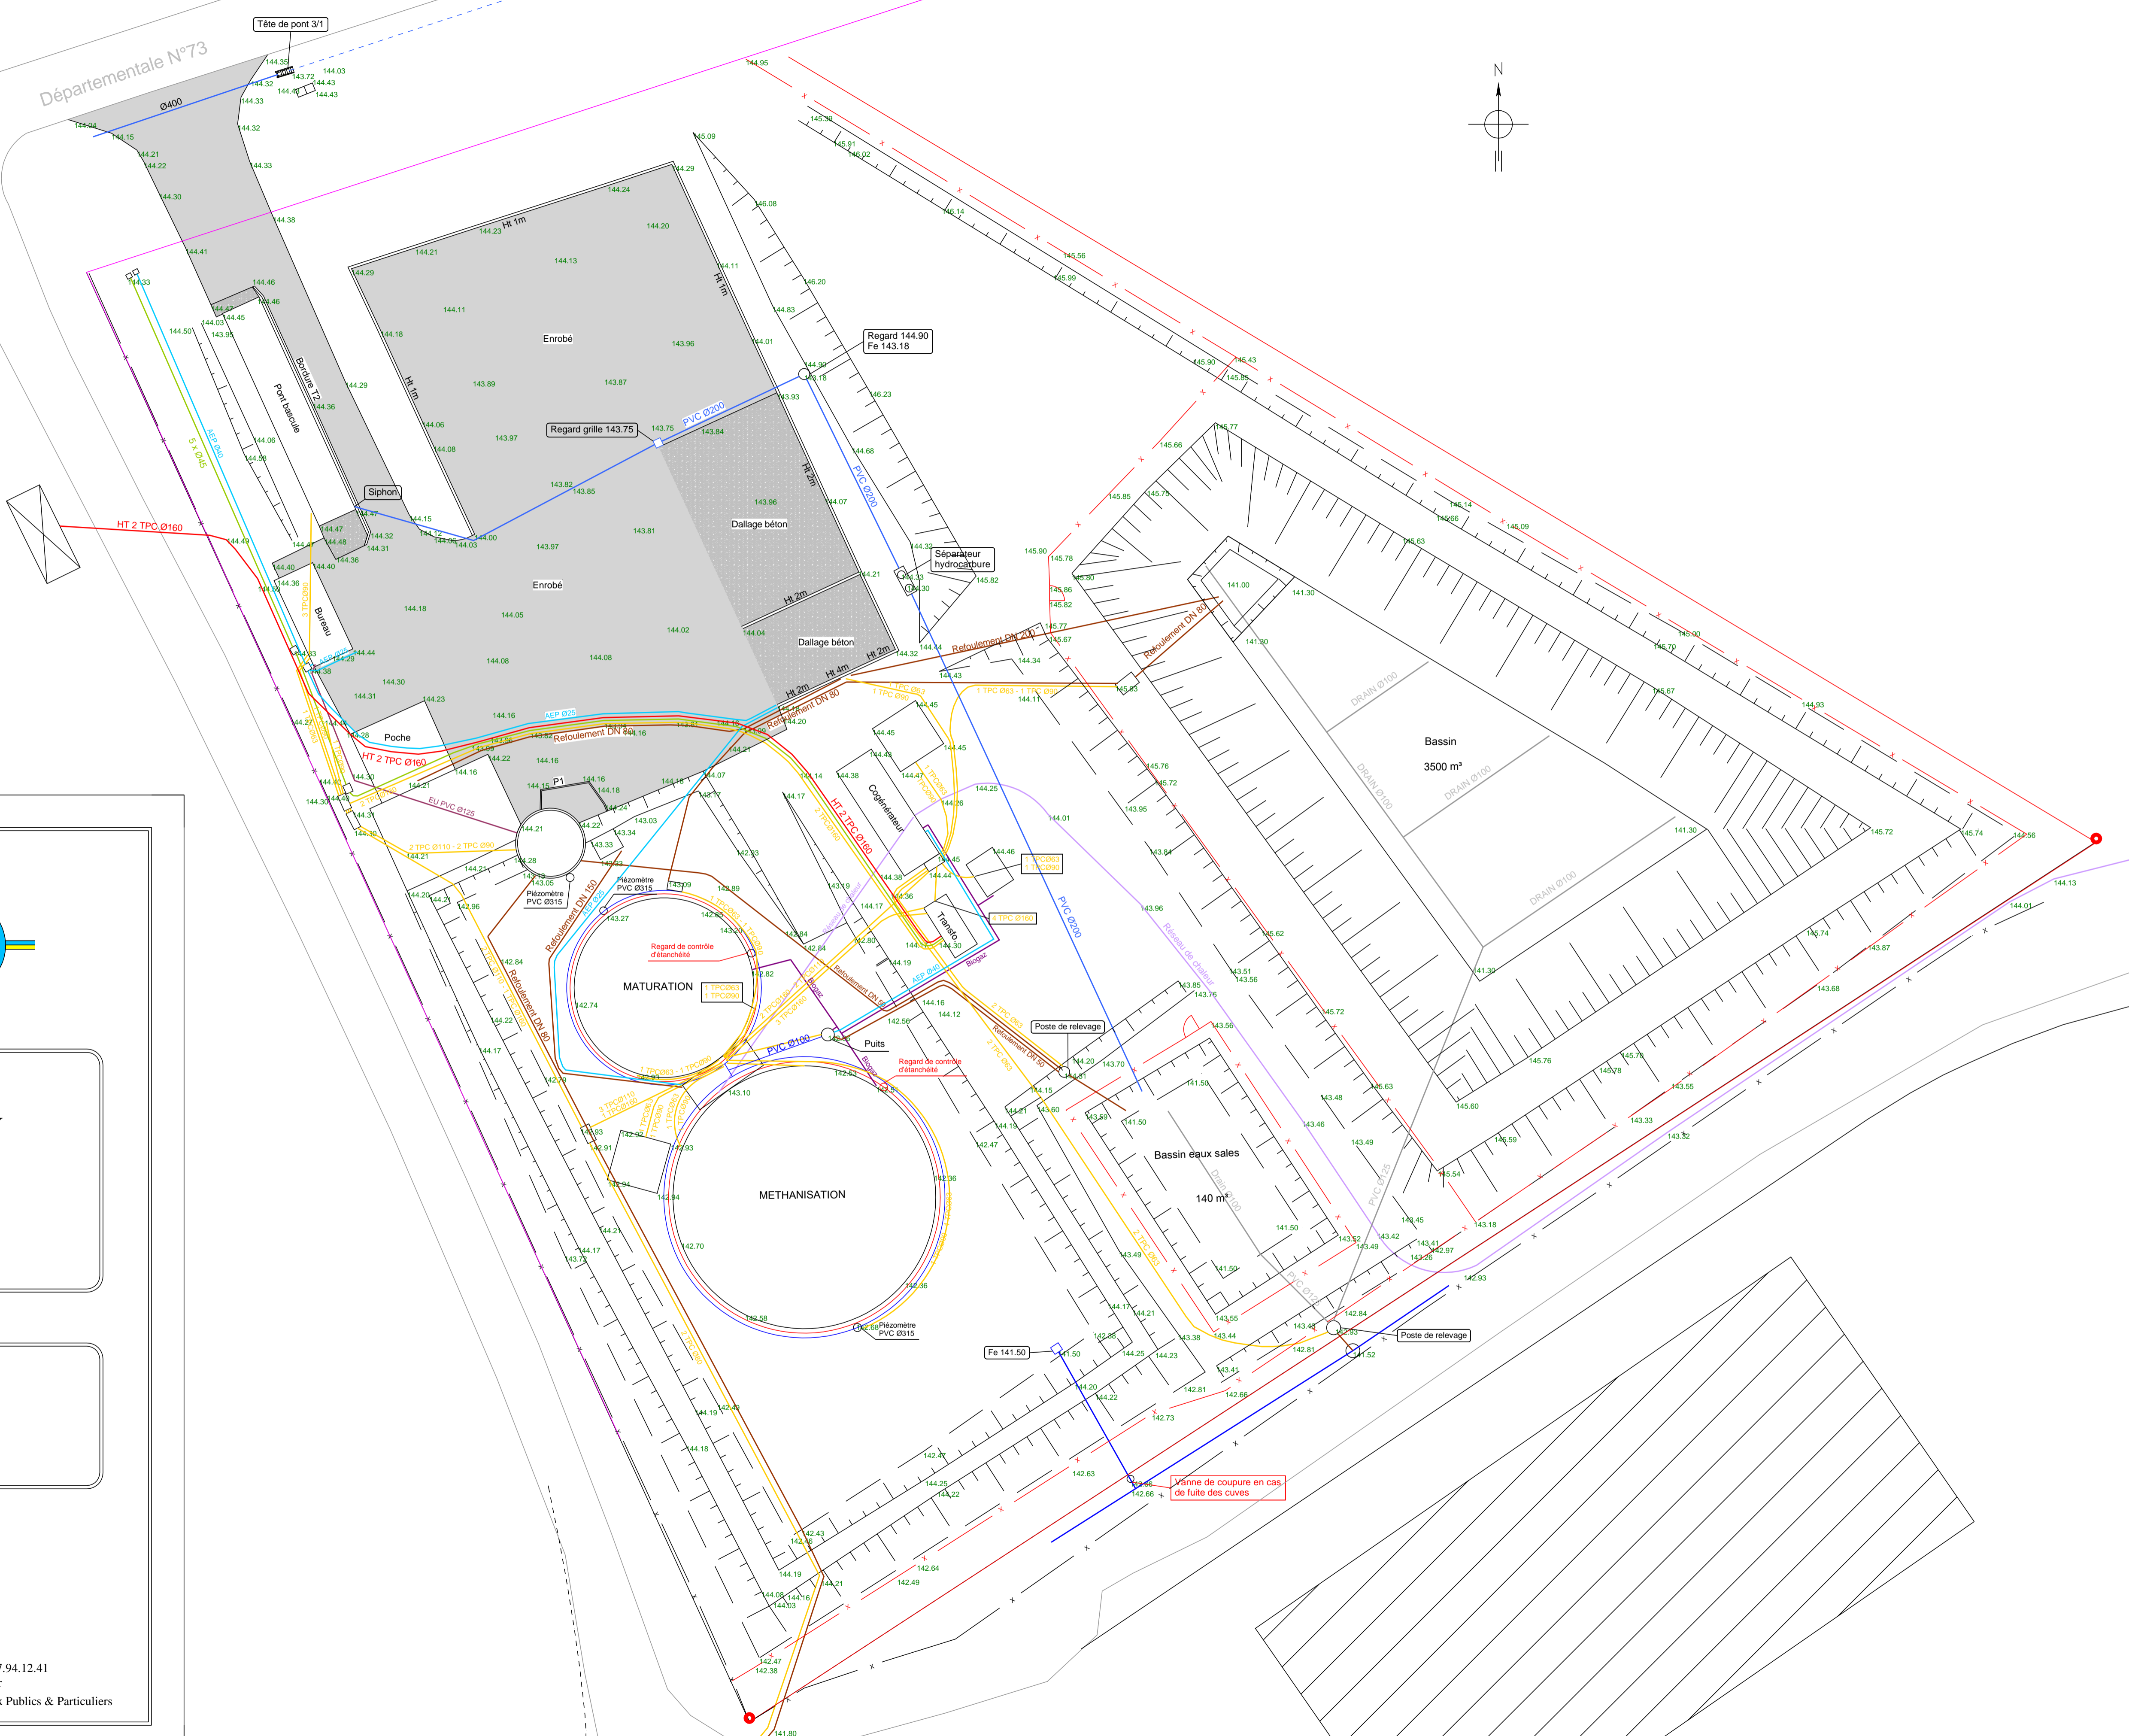


ANNEXE N°3 :

Plan de Recollement site Méthanisation

Départementale N°73

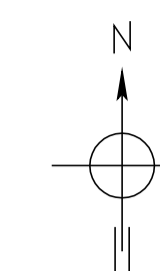

TRANSTERRASEMENT

UNITE DE METHANISATION
BIOGAZ DU PAYS DE NOUZILLY

Commune de NOUZILLY

PLAN DE RECOLEMENT

PLAN MASSE

1/250

31/07/2014